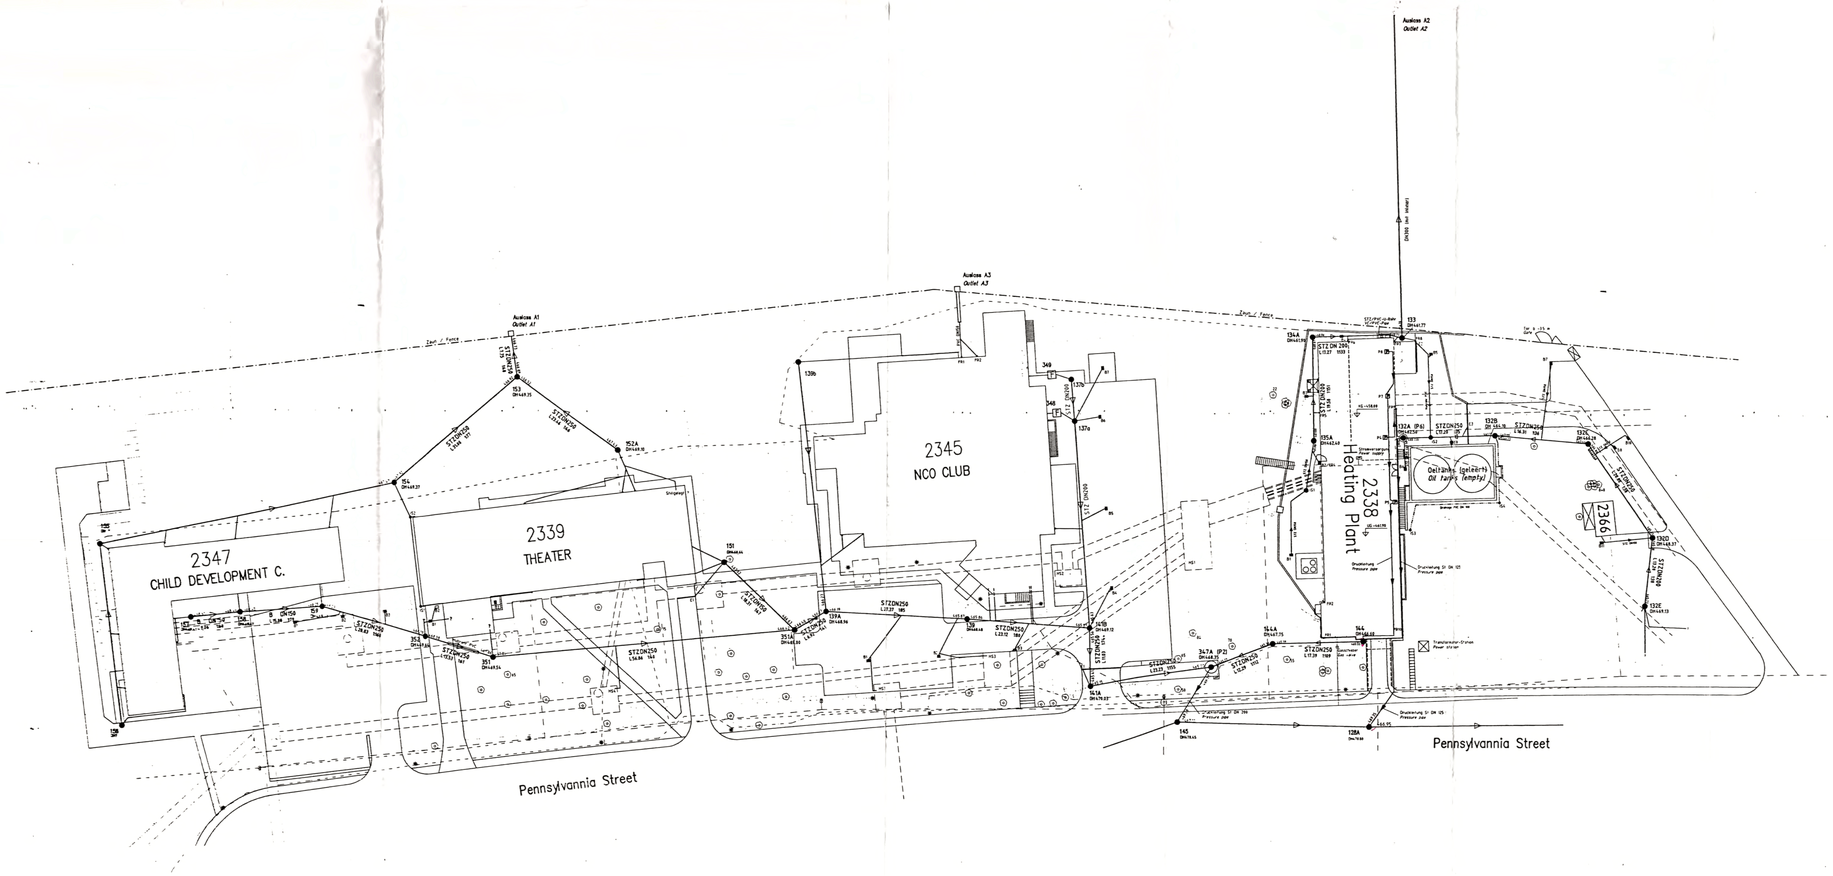

N

LEGEND / *LEGENDE* :

2500	Gebaeude mit Bezeichnung *Building with description*
STZ DN250	Kanalleitung mit Material, Nenndurchmesser und Fliessrichtung *Existing sewer pipe with material, size in mm and direction of flow*
	Stillegelegte oder verpresste Kanalleitung *Sewer pipe closed down*
	Anschlussleitungen von Fallrohren oder Einlaeufen *Connections from downpouts or inlets*
B	Beton *Concrete*
STZ	Steinzeug *Vitrified clay*
St	Stahl *Steel*
351 DN56.78 / 55.57 — 56.98	Kanalschacht mit Deckelhoehe und Anschlusshoehen *Existing sewer manhole with heights of the cover and the connections*
351 DN56.78 / 55.57	Vorh. Kanalschacht mit aussenliegendem Untersturz und Einlaufhoehe *Existing sewer manhole with outside downpipe and elevation of inlet pipe*
(351)	Kanalschacht nicht sichtbar bzw. nicht zugaenglich *Sewer manhole not visible and /or access not possible*
	Verfuellter Kanalschacht *Backfilled manhole*
	Inspektionsoeffnung <DN 800 *Controll manhole <DN 800*
HS1	Heizungskanal und Leitungsbereiche *Heating channel and pipe-zone*
P1	Hebeanlage mit Druckleitung und Nummer *Pump with pressure pipe and number*
B	Benzinabscheider *Gasoline separator*
F	Fettabscheider *Grease separator*
FR1	Regenfallrohr mit Nummer *Rainwater downpout with number*
E1	Einlaufrinne mit Nummer *Inletgutter with number*
B1	Einlauf mit Nummer *Inlet with number*
	Stassenlaterne *Street light*
	Oberflur-Hydrant *Fire hydrant above ground*
	Baum *Tree*
	Wasserversorgung / *Waterpipe*
	Elektroversorgung / *Electricity cables*
	Gasversorgung / *Gaspipe*

Alle Angaben zu Fremdleitungen ohne Gewaehr
No responsibility can be taken for the information regarding utility lin

Alle Massangaben vor Ort pruefen
All dimensions must to be checked on site

Hoehenangaben bezogen auf NN (Neues System)
Elevation related to sea-level (New system)

REVISION	DATE	DESCRIPTION

DIENSTSTELLE 0 8 3 6 3 / 2 7	Staatliches Hochbauamt II Stgt. Heilbronner Str. 143, 70191 Stuttgart Tel.: 0711/25909-0 Fax: -128	US ARMY ENGINEER DIVISION, EUROPE CORPS OF ENGINEERS APO 09757
BAUWERK	DESIGNED OBERMEYER PLANEN + BERATEN Hasenbergstr. 31, 70178 Stuttgart Tel.: 0711/65909-0 Fax: -99	PATCH BARRACKS STUTTGART, GERMANY Bereich Kindergarten - Heizzentrale *Area Child Development Center - Heating Plant*
PLANART PLANNUMMER VERSION B/G PL	DRAWN Pfeuffer 11/97	Abwassersystem *Sewer System* Bestand *As-built plan*
MASSTAB IM ORGINAL PL/PB DIN A 9 9 / 7 4	CHECKED Pfeuffer 11/97	Heinz Peter Chief, Sanitation Branch COR
DATUM	SUBMITTED APPROVED DATE	SCALE 1 : 500
VERFILMT AM GEZEICHNET		FILE NO
		DACA NO 90-85-C-0962