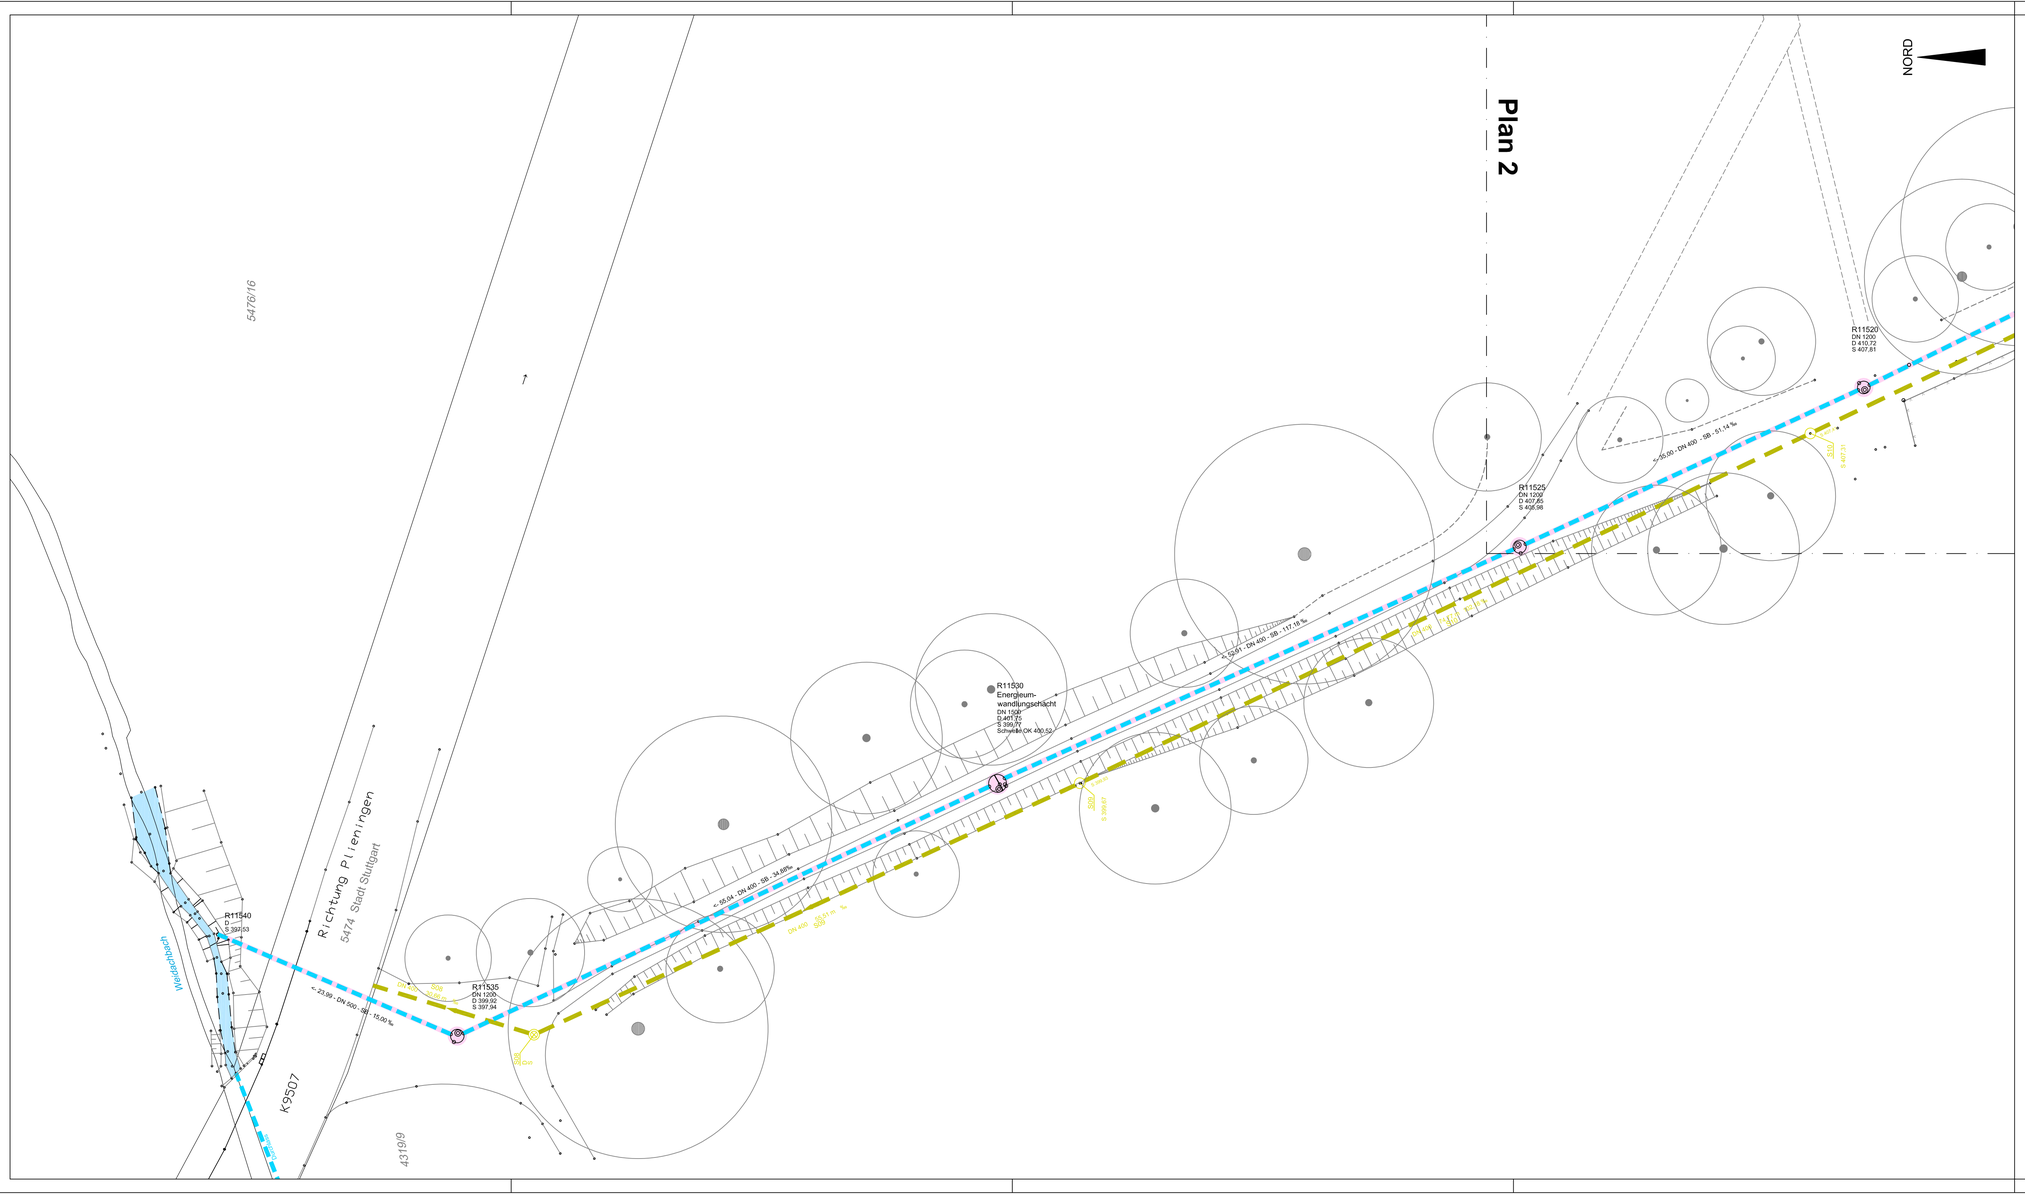

LEGEND:
Zeichenerklärung:

Kanalisation

exist storm sewer with manhole
best. Regenwasserkanal mit Schacht

new storm sewer with manhole
neuer Regenwasserkanal mit Schacht

exist sewer with manhole - decommissioned
Kanal mit Schacht ist stillgelegt

Vorabzug

Index	Änderungsbeschreibung	Plan erstellt	Plan geprüft	Datum

Projektidentifikationsnummer (PIN) **0836327447002**	Projektmanagement **Bundesbau Baden-Württemberg** **Staatliches Hochbauamt Stuttgart** **Ossietzkystraße 3** **70174 Stuttgart** Tel.: 0711 / 21802 - 0 Fax.: 0711 / 21802 - 899 E-Mail: poststelle.hbas@vbv.bwl.de
Dateiname B-8L001.dwg	
Dateiname XREF	Liegenschaft **Kelley Barracks (US)** **70567 Stuttgart (Möhringen)** **Plieninger Straße 289**
	Gebäude / Maßnahme **Repair Storm Water Pipe (Weidach)** **Reparatur Regenwasserleitung (Weidach)**
Layoutname / Plancode **B-8L 001**	Planbezeichnung
Plandatum **11.11.2020**	**Site Plan 1/2** **Lageplan 1/2**
Maßstab **1:250**	
Plangröße in mm **950 X 440**	Plan erstellt / Plan geprüft / Projektleiter/in **Oelschlägel**
Verfilmt	Abteilungsleiter/in **Schrempf** / Leiter/in des Amtes **A. Weber**

Designed A/E REIK www.reik.de Ingenieurgesellschaft mbH - Infrastruktur und Umwelt Wörthstraße 93, 72793 Pfullingen Tel +49 7121 9266-0 Fax +49 7121 9266-33 E-mail: mail@reik.de	**United States Army Garrison - Stuttgart** **Attn. DPW, Engineering Devision, Unit 30401** **APO AE 09107 - 0401**
Drawn **Zipfel**	**As-Built** **Bestandpläne**
Checked **Koffmane / Goller**	Scale **1:250** File No. Contract No. **W564KV-17-C-0077** Project No. **N1-00495-7P** Kenn - Nr. Sheet **C-1** **01 of 02**
Submitted	